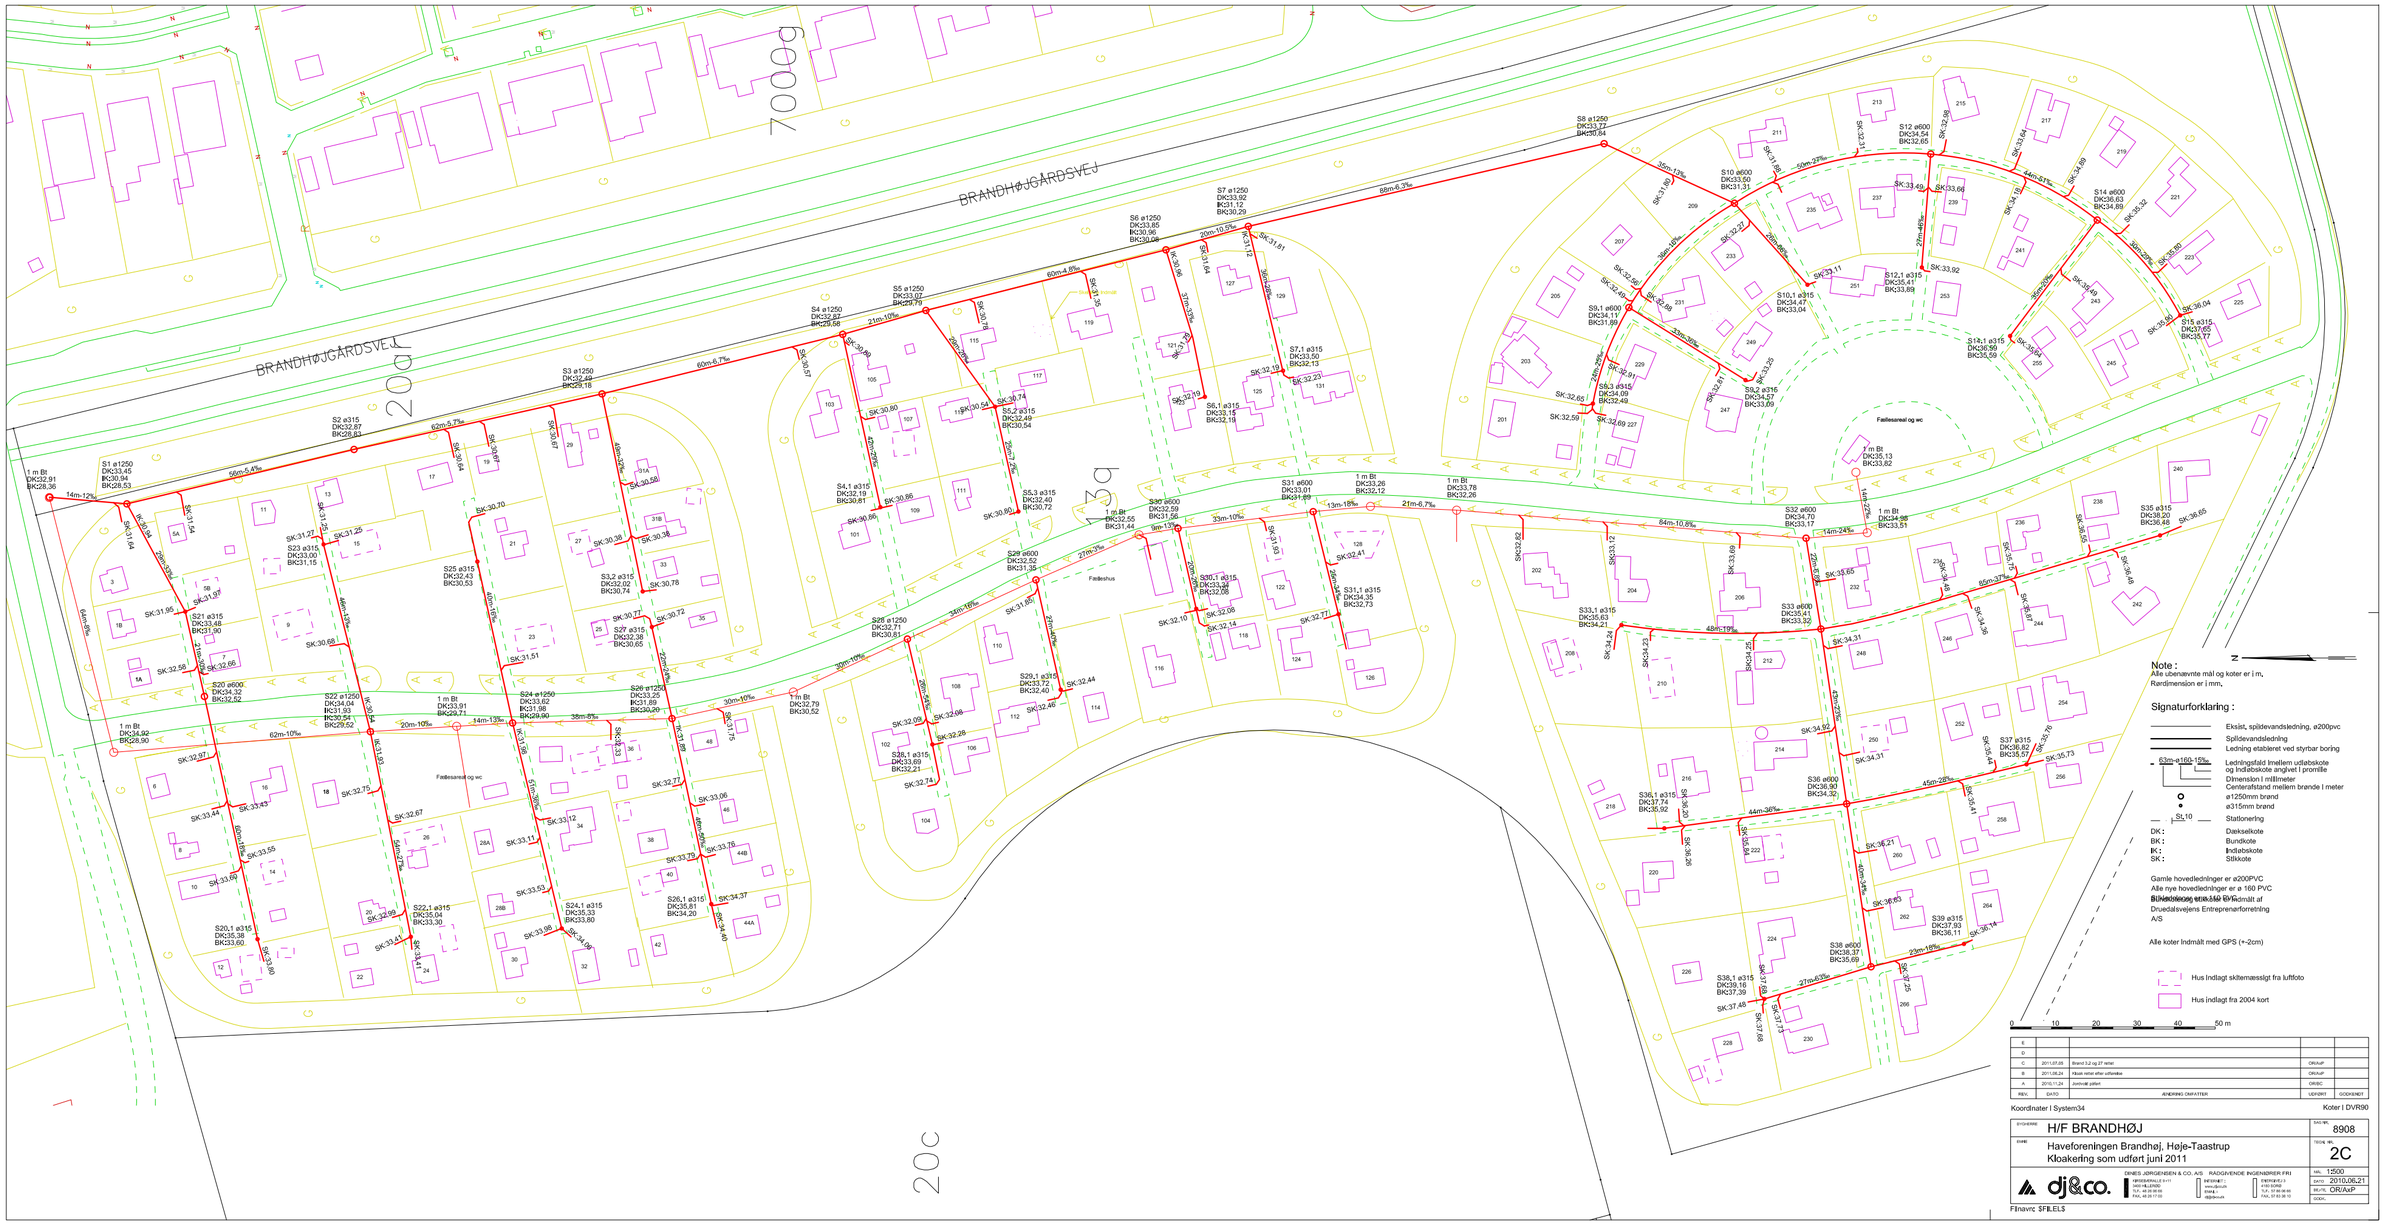
BRANDHØJGÅRDSVEJ
7000g
20a
13q
20c
Fædeshus
Fædesareal og wc
Note :
Alle ubenævnte mål og koter er i m.
Rørdimension er i mm.
Signaturforklaring :
Eksist, splidevandsledning, ø200pvc
Splidevandsledning
Ledning etableret ved styrbar boring
63m-ø160-15%
Ledningsfald Imellem udløbskote og Indløbskote angivet i promille
Dimension i millimeter
Centerafstand mellem brønde i meter
ø1250mm brønd
ø315mm brønd
St.10
Stationering
DK : Dækselkote
BK : Bundkote
IK : Indløbskote
SK : Stikkote
Gamle hovedledninger er ø200PVC
Alle nye hovedledninger er ø 160 PVC
Bundkoteng er ø160 PVC
Alle koter indmålt af
Druedalsvejens Entreprenørforretning
A/S
Alle koter Indmålt med GPS (+-2cm)
Hus indlagt skitemæssigt fra luftfoto
Hus indlagt fra 2004 kort
0 10 20 30 40 50 m
E
D
C 2011.07.05 Brønd 3.2 og 27 retet ORJAP
B 2011.08.24 Kloak retet efter udførelse ORJAP
A 2010.11.24 Jordvæl gjøbet ORBC
REV. DATO ÆNDRING OMFATTER UDFØRT GODKENDT
Koordinater I System34
Koter I DVR90
BYGHERRE H/F BRANDHØJ
SAG NR. 8908
EMNE Haveforeningen Brandhøj, Høje-Taastrup
Kloakering som udført juni 2011
TEGNE NR. 2C
dj&co.
DINES JØRGENSEN & CO. A/S RÅDGIVENDE INGENIØRER FRI
HØJESKOLLE 5-11
3400 HILLERØD
TLF. 48 26 99 00
FAX. 48 26 17 00
INFO@DJ.DK
www.dj&co.dk
EMNE:
dj@dj&co.dk
DIRIGERE:
4100 SORØ
TLF. 57 89 96 00
FAX. 57 83 26 10
MÅL 1:500
DATO 2010.06.21
BEJ./TK. OR/AxP
CODK.
Filnavn: $FILELS